




BET	ÄNDRING AVSER	DATUM	Sign.
-----	---------------	-------	-------

RELATIONSHANDLING
KV. VALPLATSEN
JÖNKÖPINGS KOMMUN

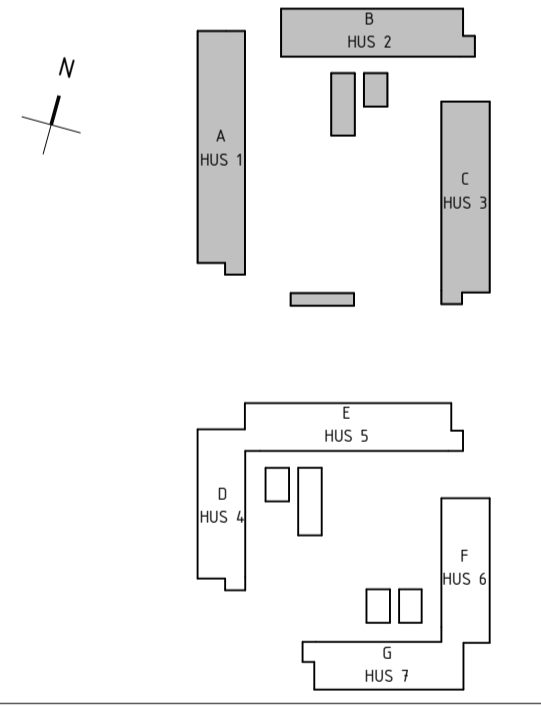

nivika.

UPPDRAG NR	RITAD AV	HANDLAGGARE
DATUM	ANSVARIG	
2020-10-29		

SKALA	NUMMER	BET
	A-40-1-100	